




SECTION A-A

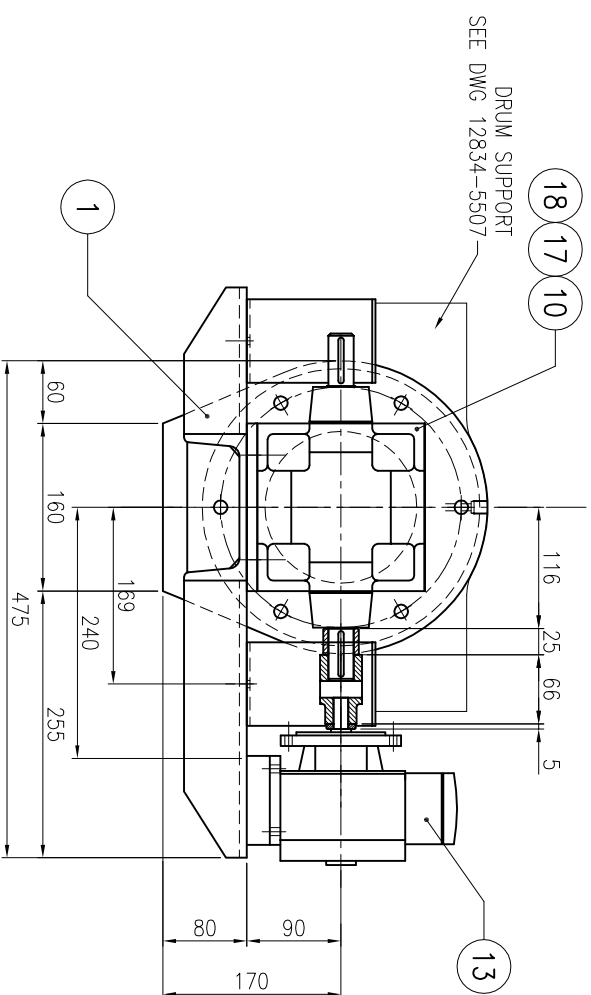

SECTION B-B

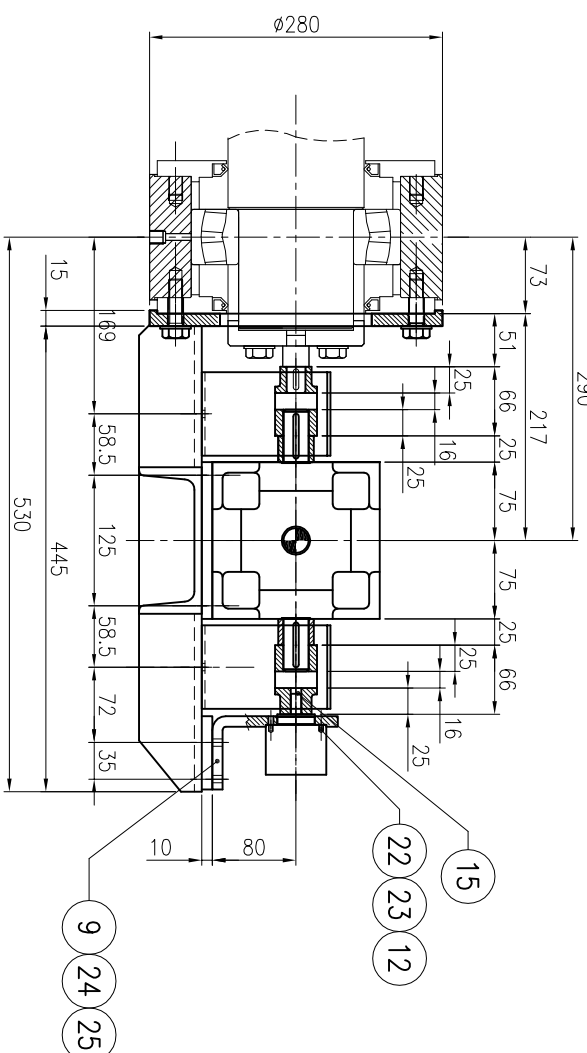

## KEY PLAN

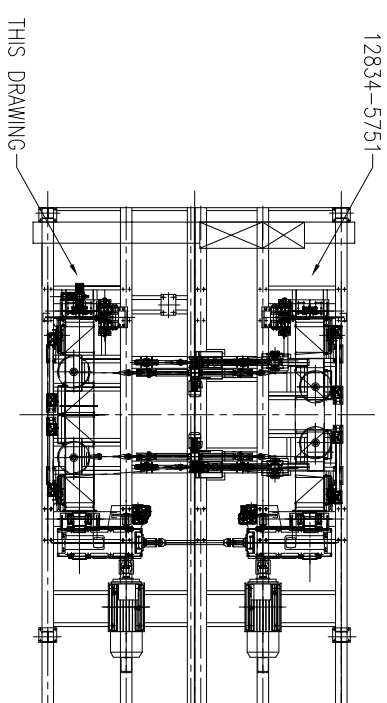

FOR N.1 CRANE MANUFACTURE N.1 PIECE

[illegible]