


其余 ∇^{25}

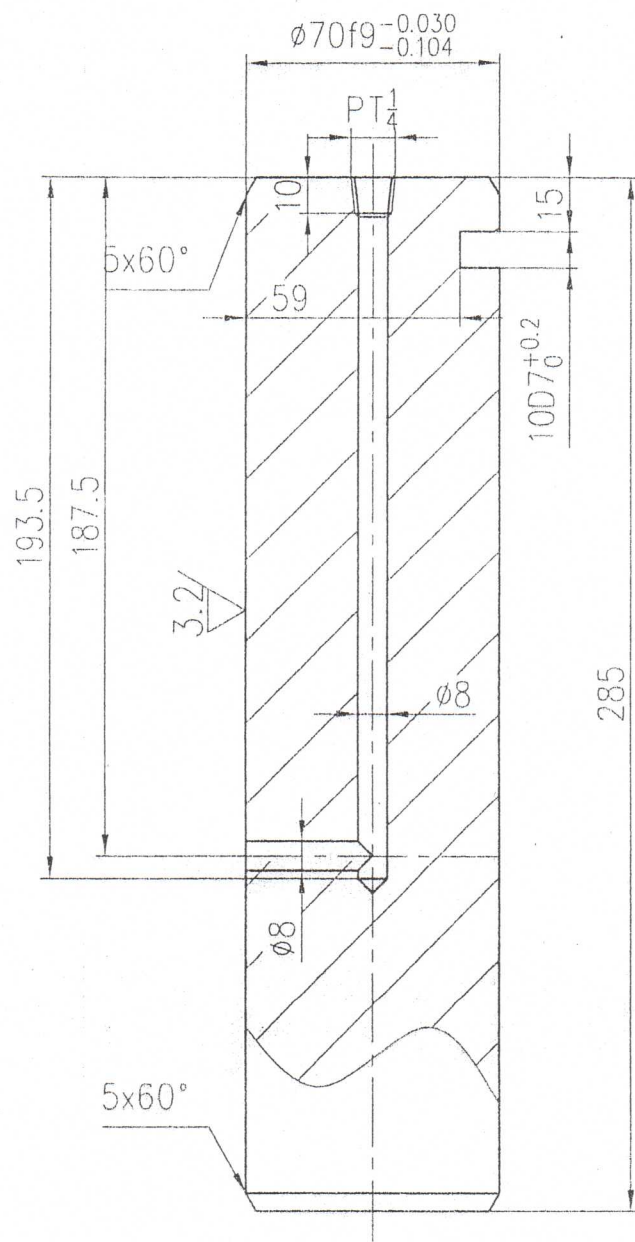

技术要求
热处理调质HB220~250

竣工图	
编制单位	江阴市华澄实业有限公司
编制人	凌志华
技术负责人	殷建明
审核人	王爱兰
编制日期	2010.10

					45			HCHM	
								轴 $\phi 70$	
标记	处数	更改文件号	签字	日期	图样标记	重量	比例	HW3026-1329	
设计	3	凌志华	标准化		S	16	1:2		
校对	1	凌志华	审定						
审核			批准						
工艺			日期	2010.10	共	张	第	张	