


未注圆角为 R1
未注倒角为 $1 \times 45^\circ$

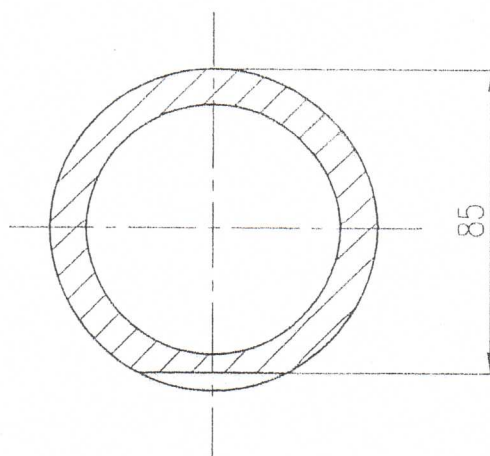

竣工图	
编制单位	江阴市华清实业有限公司
编制人	李永明
技术负责人	夏建明
审核人	李永明
编制日期	06-10

[illegible]