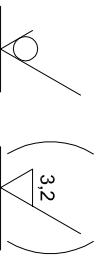


FOR N.1 CRANE MANUFACTURE N.2 PIECE THIS DRAWING  
N.2 PIECE SIMMETRYCAL

[illegible]