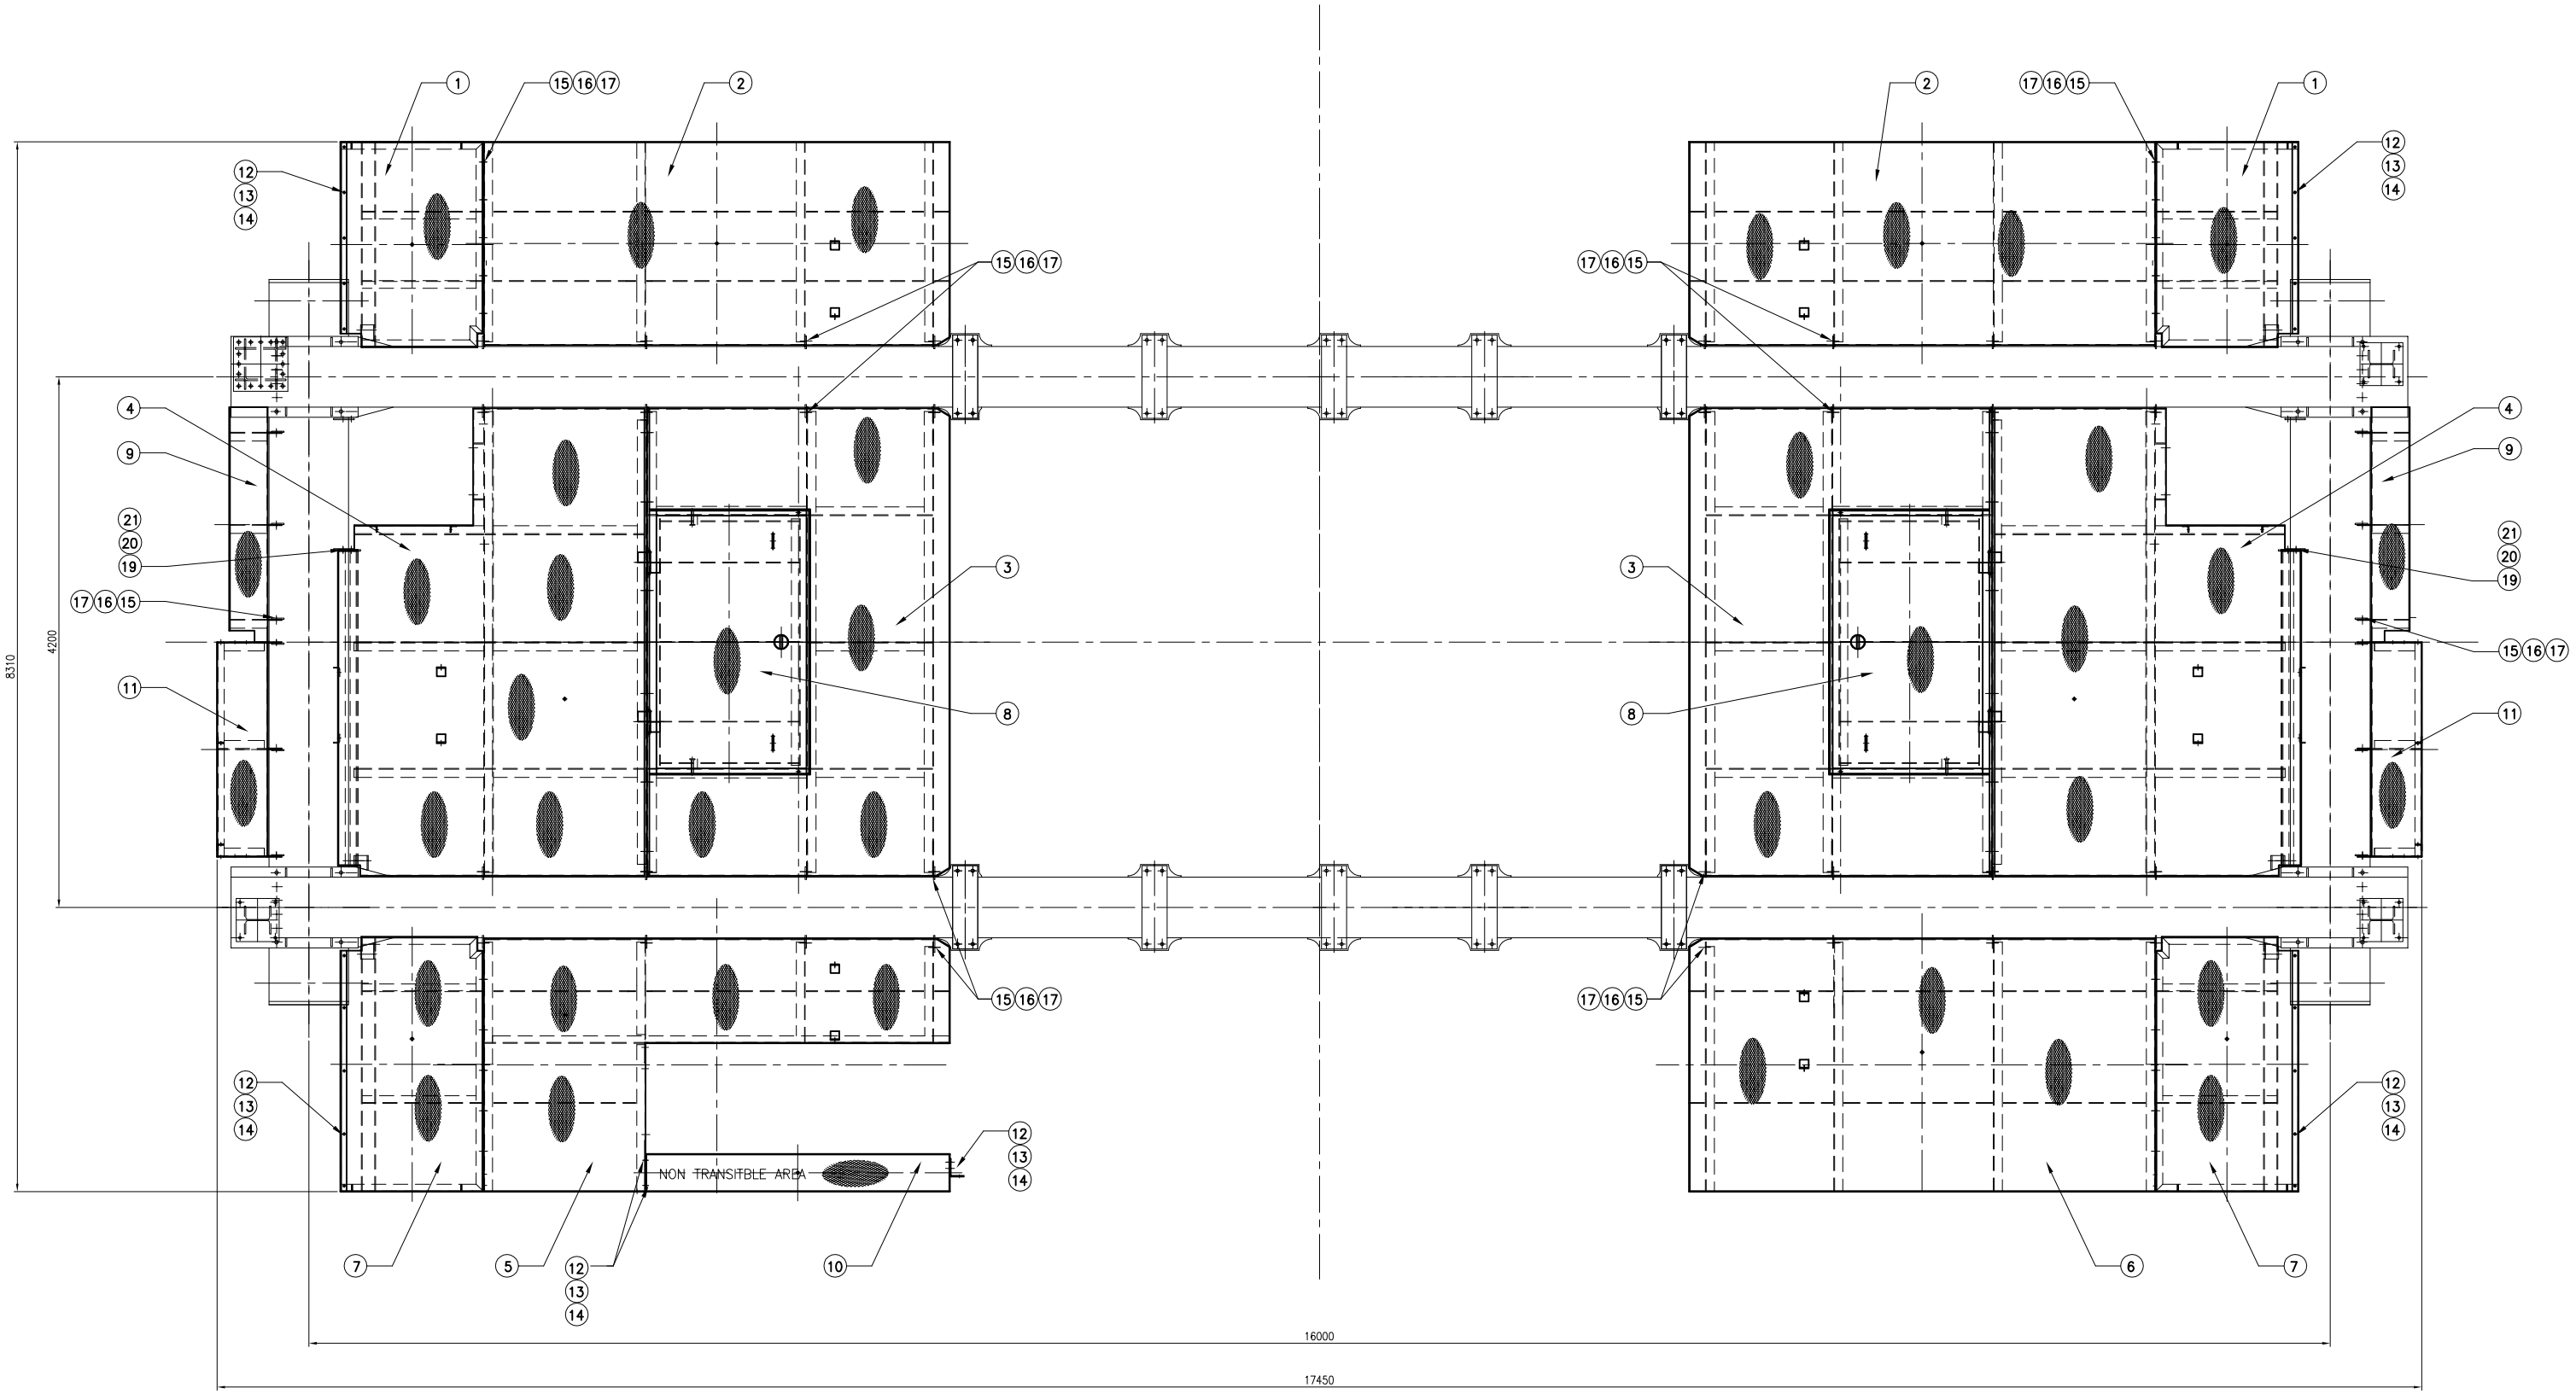

FOR N.1 CRANE MANUFACTURE N.1 PIECE THIS DRAWING

03	16/04/09	REVISION POS.4		LS	RM
02	31/03/09	GENERAL REVISION		LS	RM
01	27/02/09	GENERAL REVISED POS.4		LS	RM
	DATA DATE	MODIFICA ESEGUITA O MOTIVO DELLA SOSTITUZ. MODIFICATION EXECUTED OR REASON OF THE REPLACEMENT		DIS. DRAWER	APP.

Fabb. di riferimento N. Ref. material list	Materiale Material	Trattamento Treatment	Toll. gen. lav. Mach tolerance	Mod. o stampo Type	Peso Kg Weight	Scala Scale
12834-5120	–	–	H11-d11	–	SEE M.L.	1:25

MGM
OMG

ROKAS
CONSTRUCTIONS S.A.
TEL. +30-2108774100
FAX +30-2108774131 or 111
WWW.ROKASGROUP.COM

Customer: PIRAEUS PORT AUTHORITY
Object: N.8 RMG 40t
Project: F0010

DIS. DRAWER	LS		
VER.	VS	DATA DATE	
APP.	RM	10/02/09	

TROLLEY FLOOR ASSEMBLY

Dis. di riferimento N. / Ref. Drawing: 12834-5000
Pos. 2
Comm. /Job: N. 18033
Disegno / Drawing: 1/1
N. 12834-5120

01	
02	
03	

Formato: A1