SECT. A–A

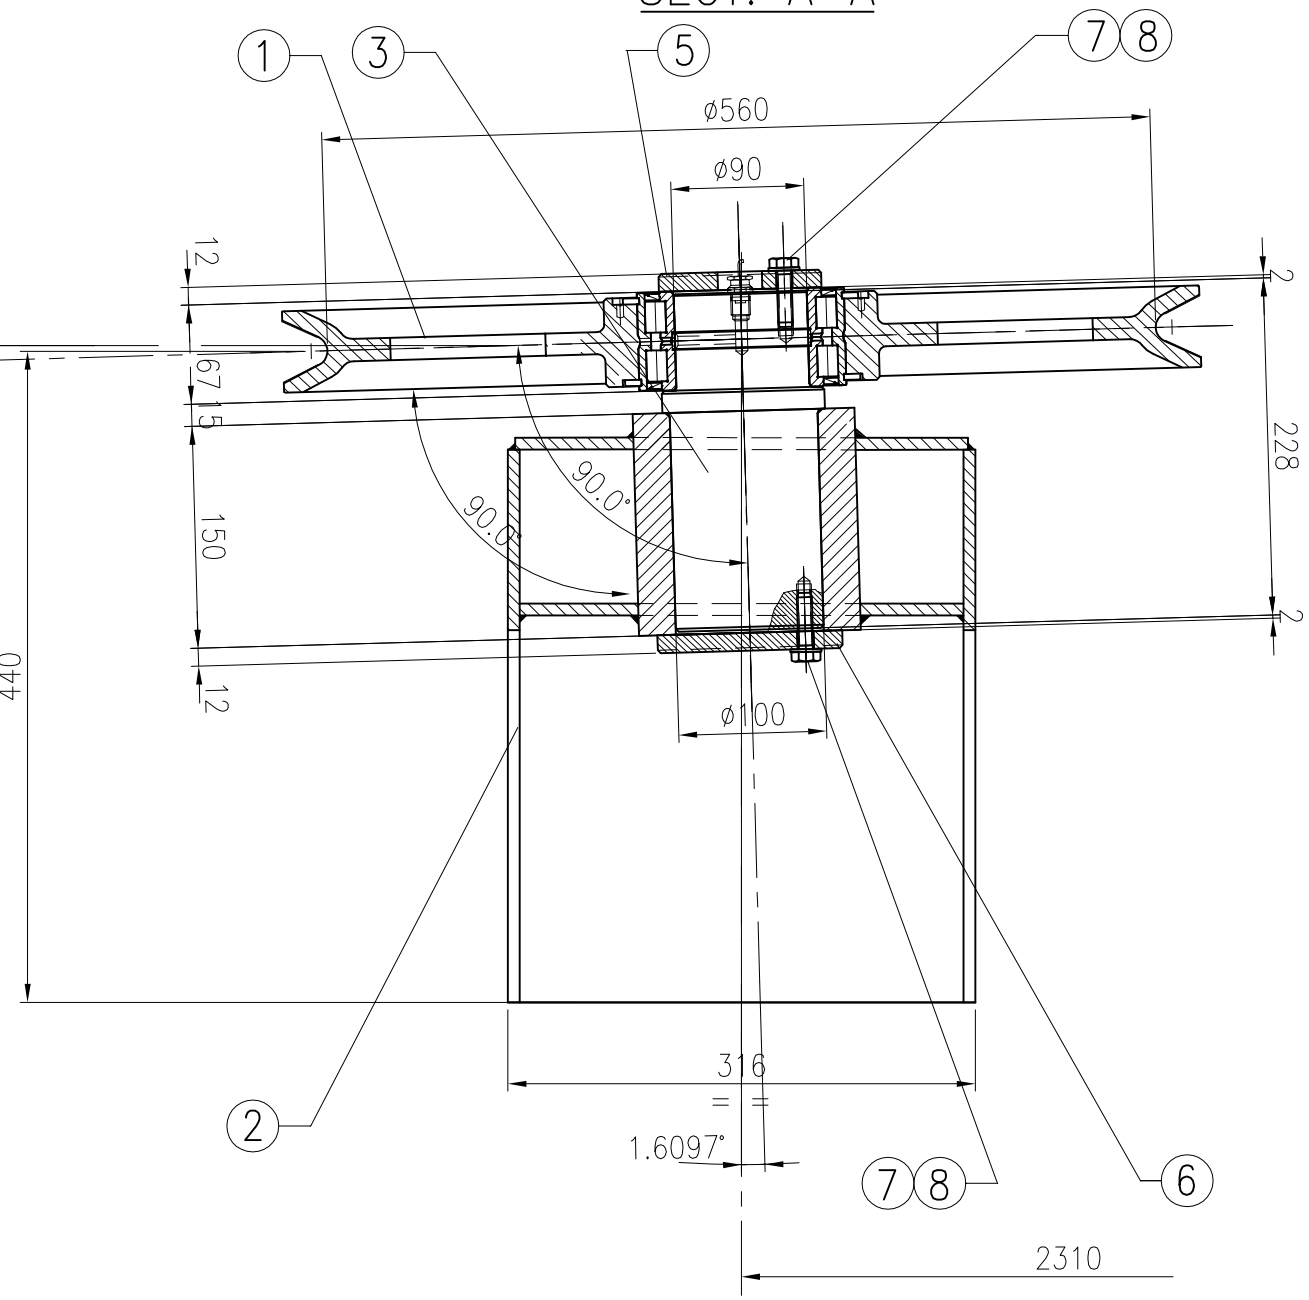

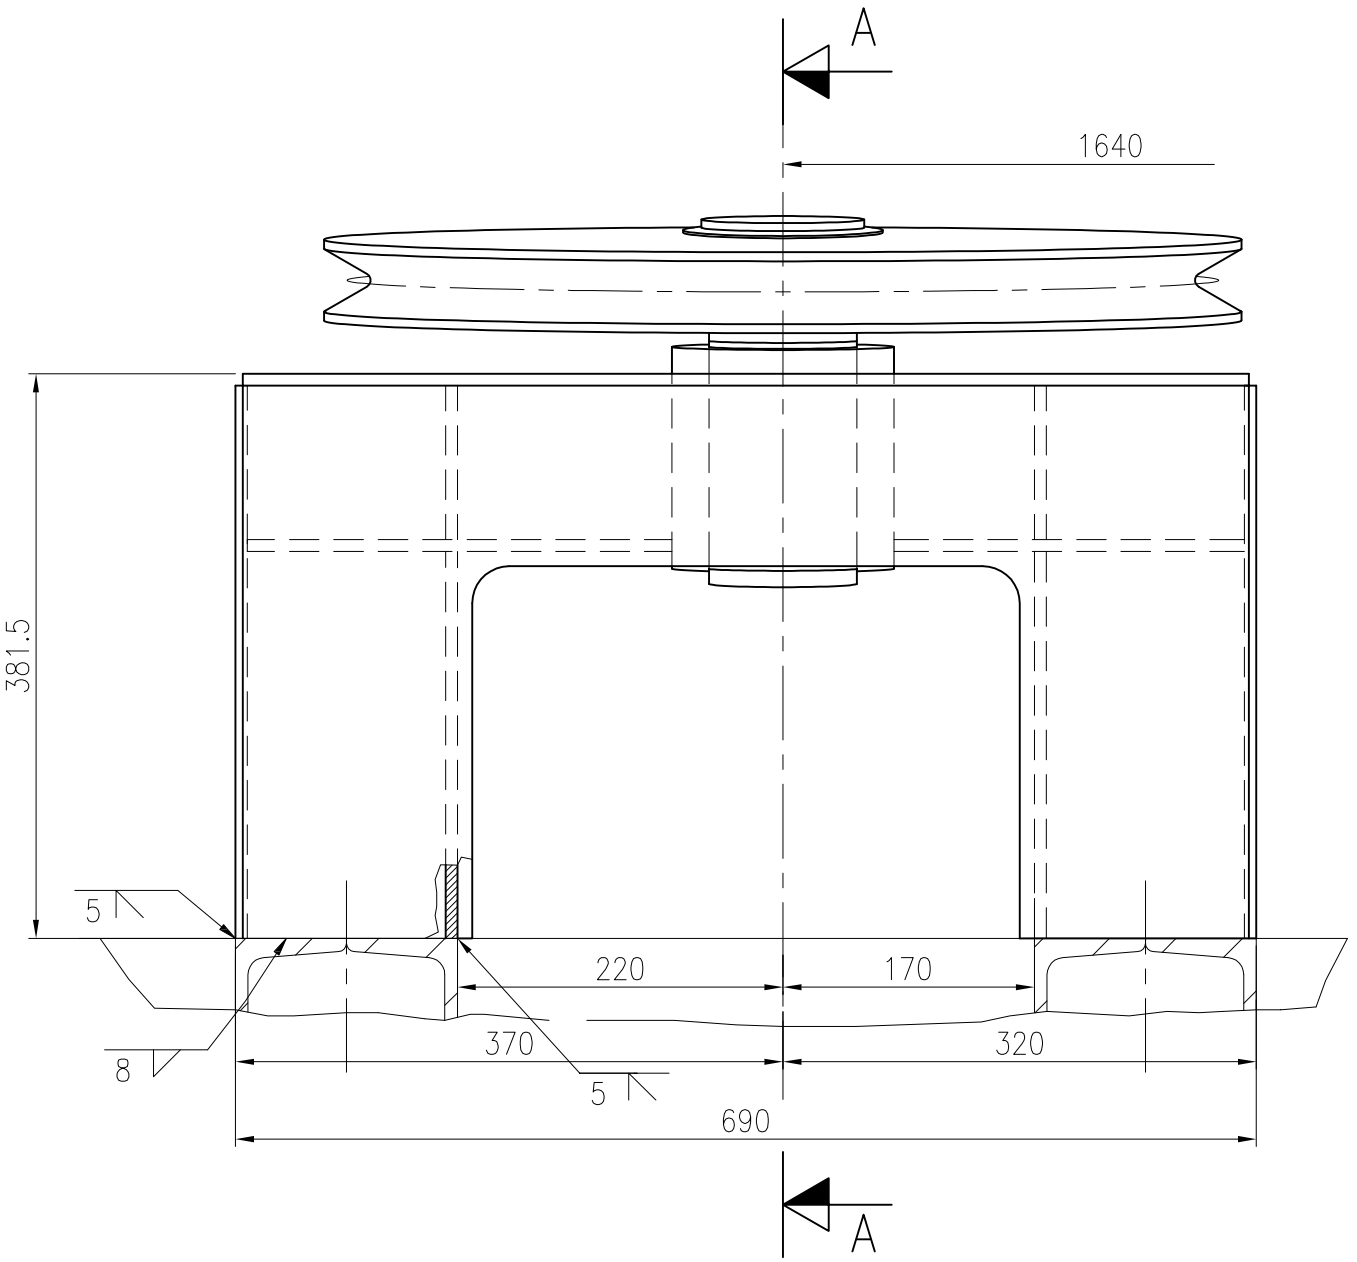

KEY PLANE

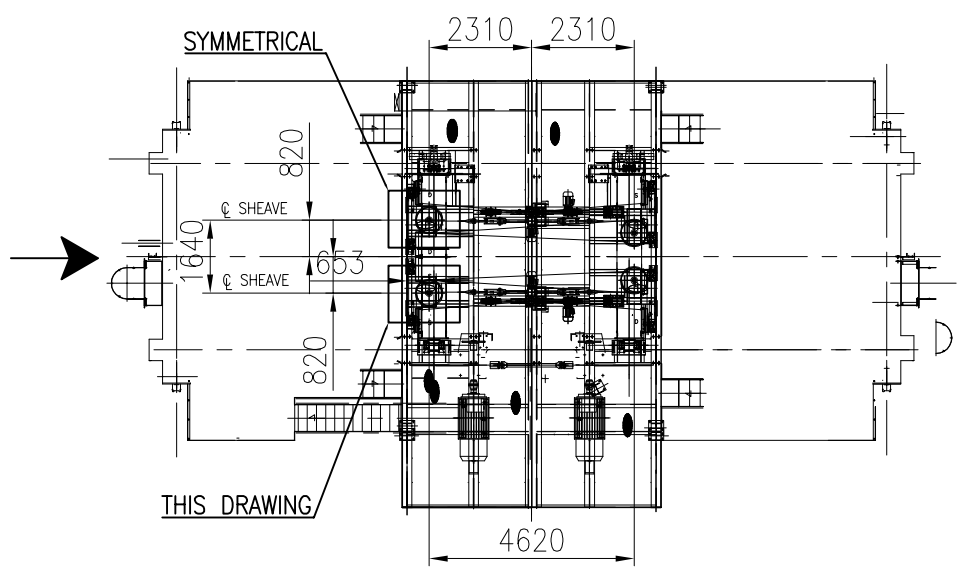

FOR N.1 CRANE TO MAKE N.1 PIECE AS DRAWING AND N.1 PIECE SYMMETRICAL

	DATA DATE	MODIFICA ESEGUITA O MOTIVO DELLA SOSTITUZ. MODIFICATION EXECUTED OR REASON OF THE REPLACEMENT				DIS. DRAWER	APP.
Fabb. di riferimento N. Ref. material list	Materiale Material	Trattamento Treatment	Toll. gen. lav. Mach tolerance	Mod. o stampo Type	Peso Weight Kg	Scala Scale	
12834–5550			H11–d11		178	1:5	

MGM OMG

ROKAS CONSTRUCTIONS S.A.
TEL. +30-2108774100
FAX +30-2108774121 or 111 WWW.ROKASGROUP.GR

Customer: *PIRAEUS PORT AUTHORITY*
Object: N.8 RMG 40t
Project: F0010

DIS. DRAWER	S.B.	
VER.	VS	DATA DATE
APP.	RM	12/01/09

Dis. di riferimento N. Ref. Drawing: 12834–5000 — Pos. 10

HORIZONTAL SHEAVE ON TROLLEY
LEFT SIDE – Ø560

Comm. /Job: N. 18033

Disegno / Drawing: N. 12834–5550 — 1/1

Formato: A3