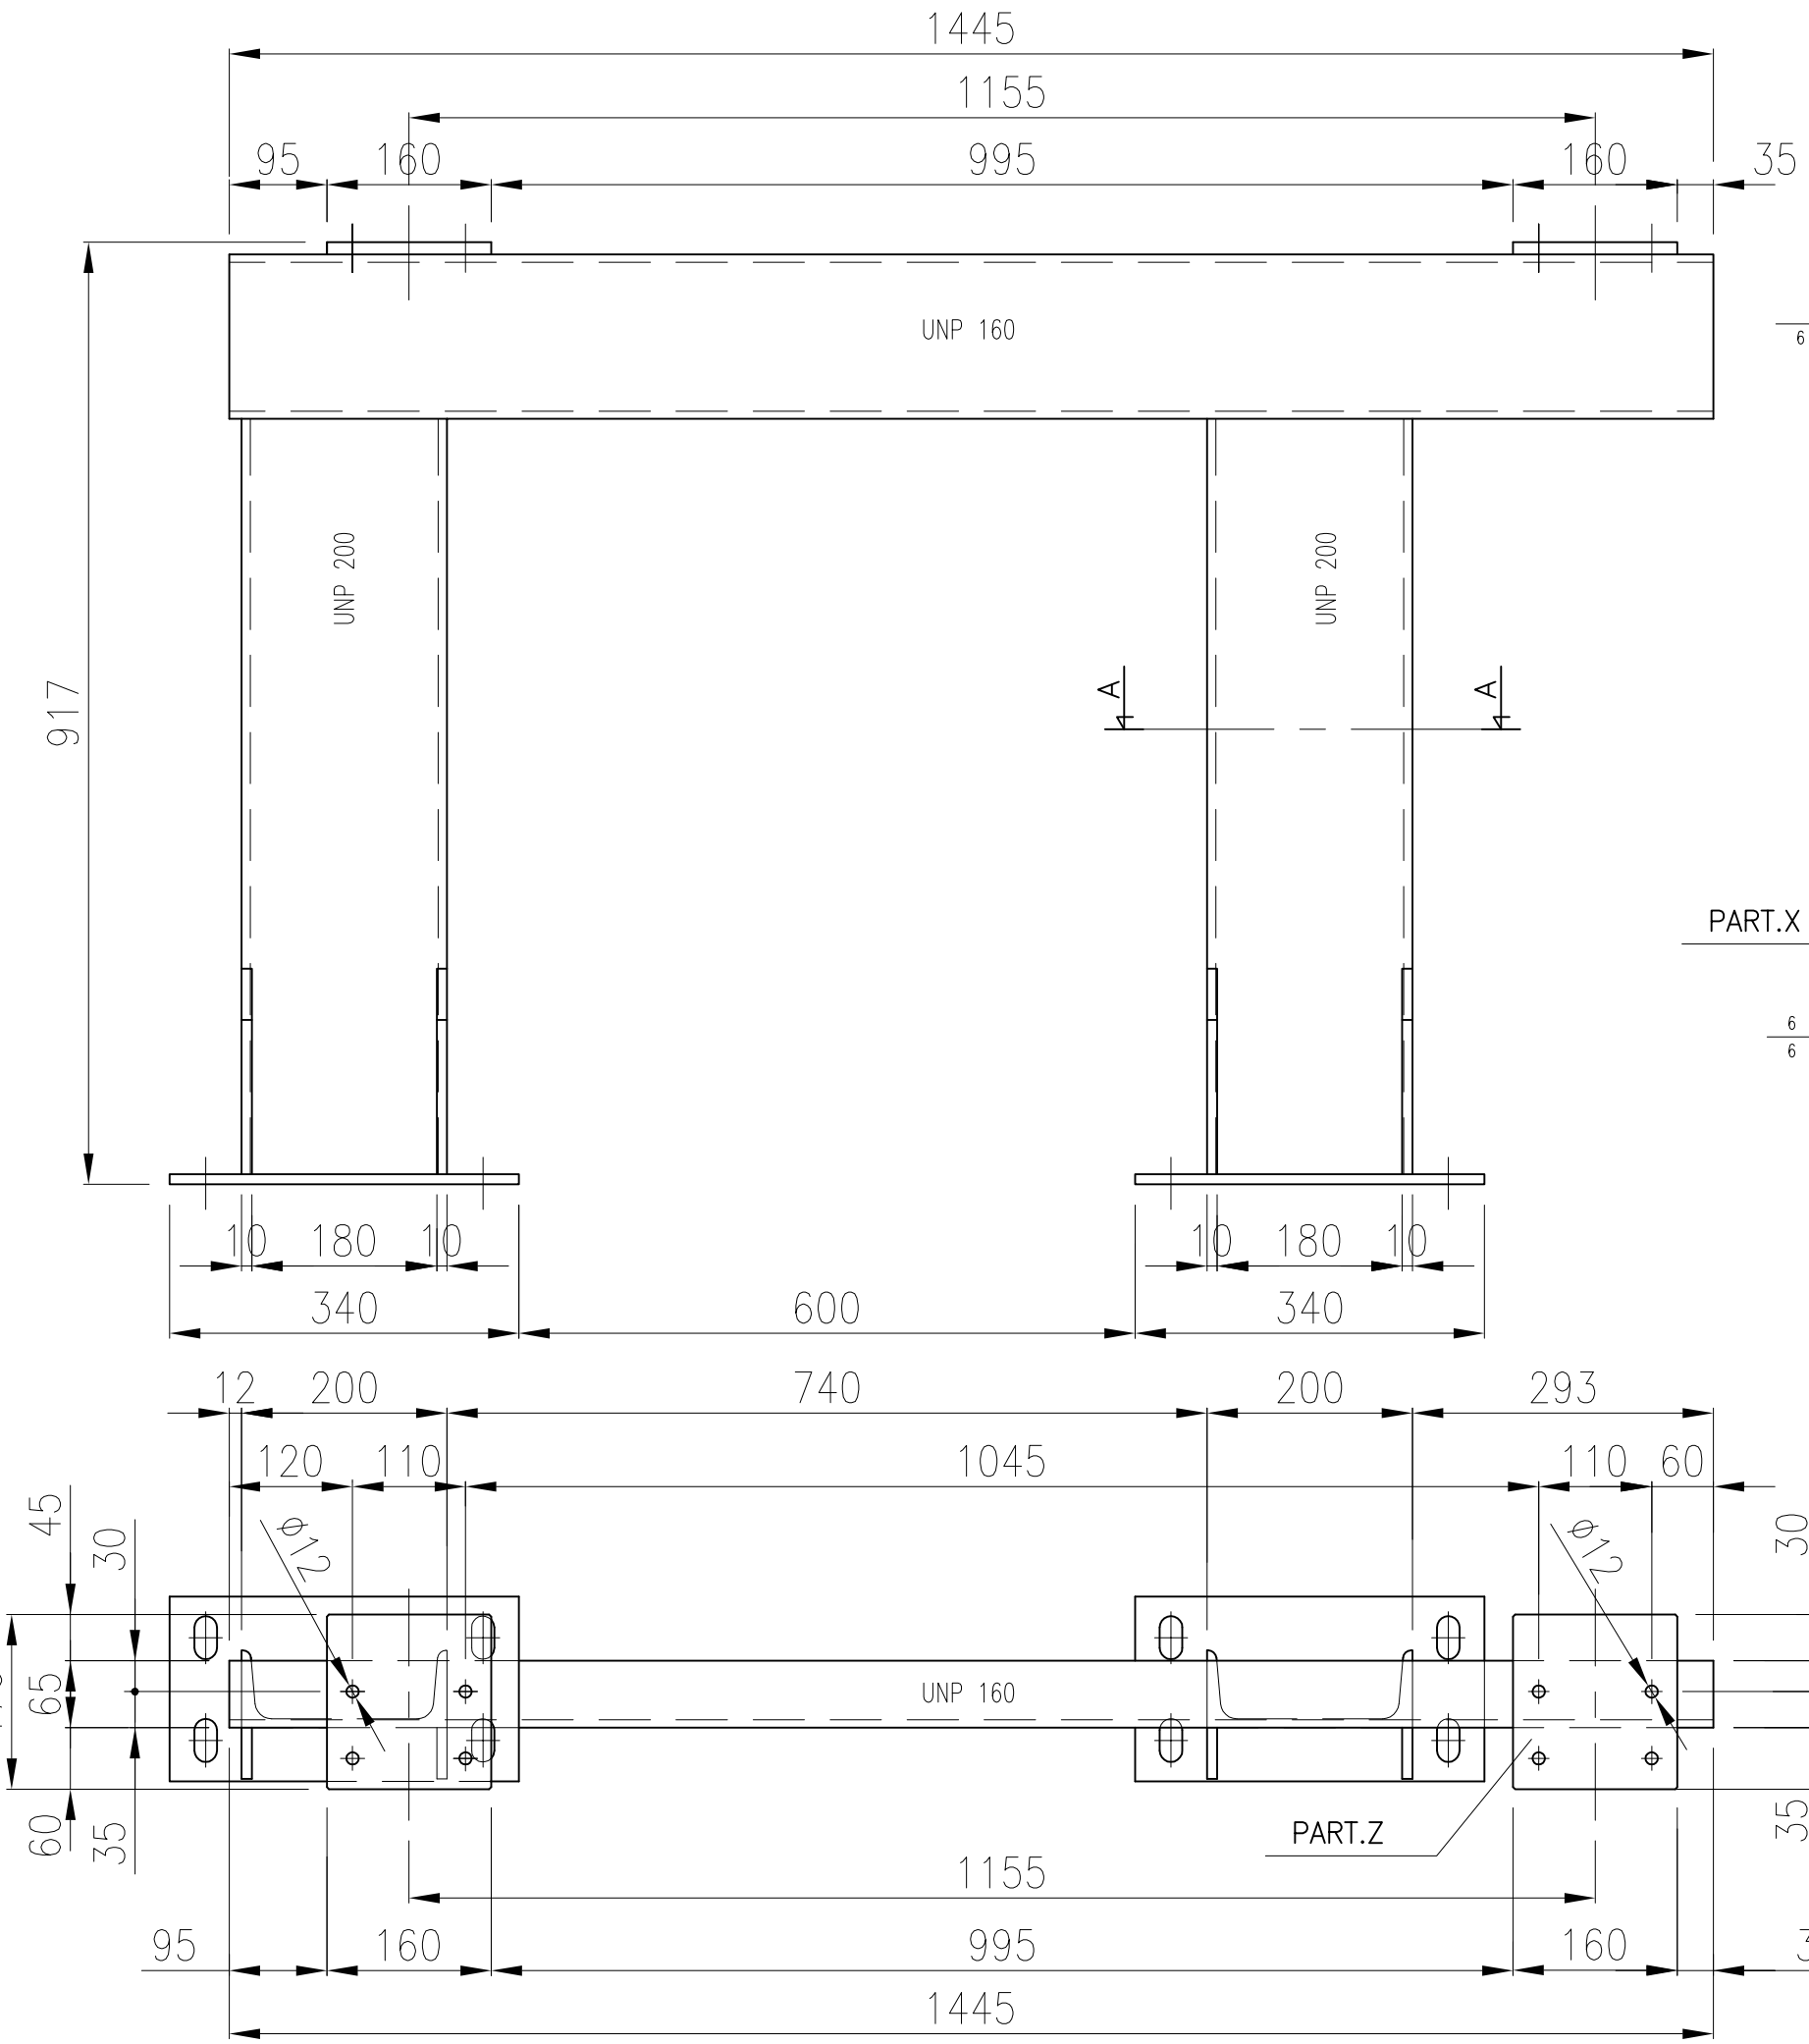

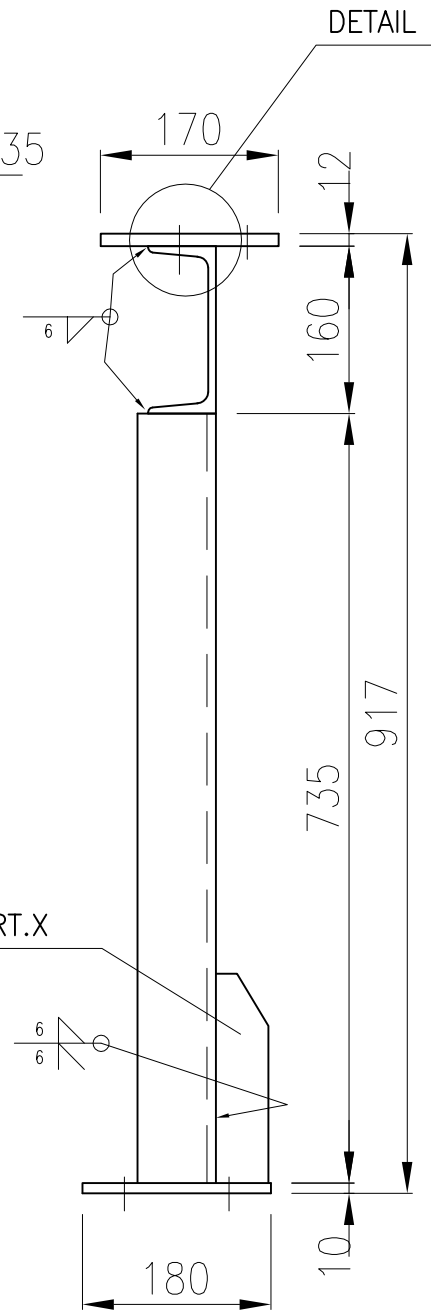

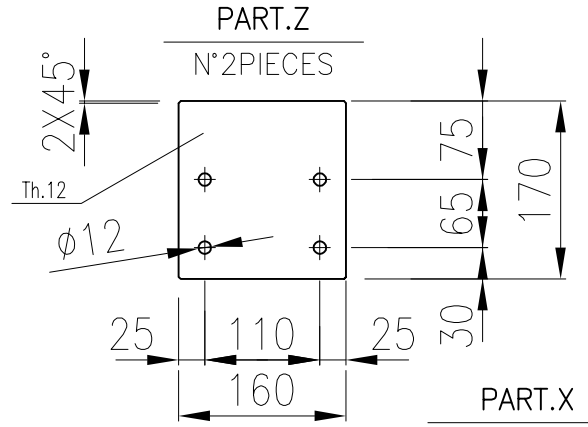

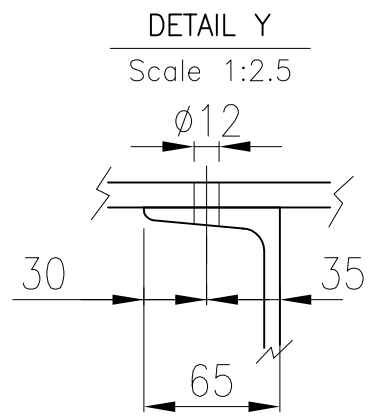

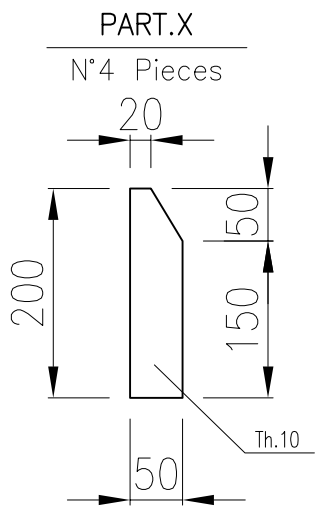

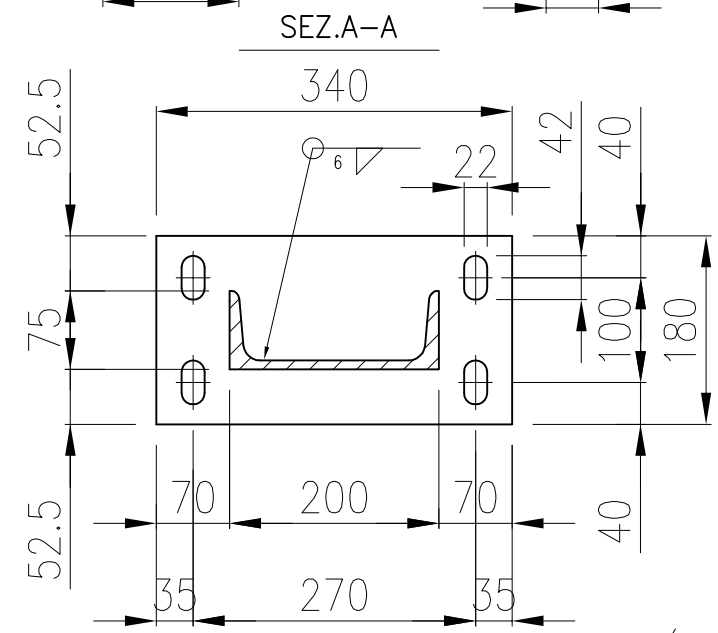

FOR N.1 CRANE MANUFACTURE N.1 PIECE THIS DRAWING
N.1 PIECE SYMMETRICAL

DATA DATE	MODIFICA ESEGUITA O MOTIVO DELLA SOSTITUZ. MODIFICATION EXECUTED OR REASON OF THE REPLACEMENT				DIS. DRAWER	APP.
Fabb. di riferimento N. Ref. material list	Materiale Material	Trattamento Treatment	Toll. gen. lav. Mach tolerance	Mod. o stampo Type	Peso Weight Kg	Scala Scale
	S235JR		H11–d11		78	1:5

MGM OMG

ROKAS CONSTRUCTIONS S.A.
TEL. +30-2108774100
FAX +30-2108774121 or 111
WWW.ROKASGROUP.GR

Customer: *PIRAEUS PORT AUTHORITY*
Object: **N.8 RMG 40t**
Project: **F0010**

DIS. DRAWER	LS	
VER.	DB	DATA DATE
APP.	RM	14/01/09

Dis. di riferimento N. Ref. Drawing: 12834–5580 — Pos. 1

ROP GUIDE ASEMBLY
FRAME

Comm. /Job: N. 18033

Disegno / Drawing: N. 12834–5581 — 1/1

Formato: A2