⚠2 MACHINED FROM SOLID

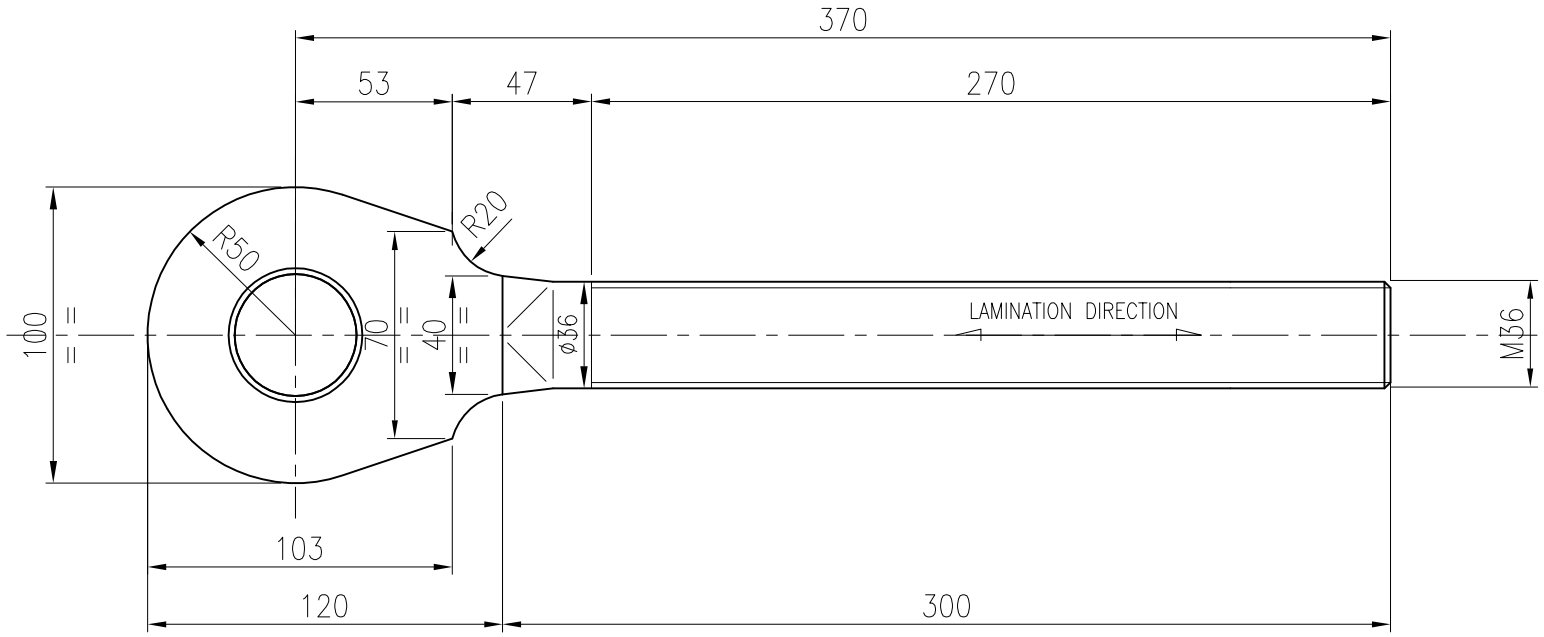

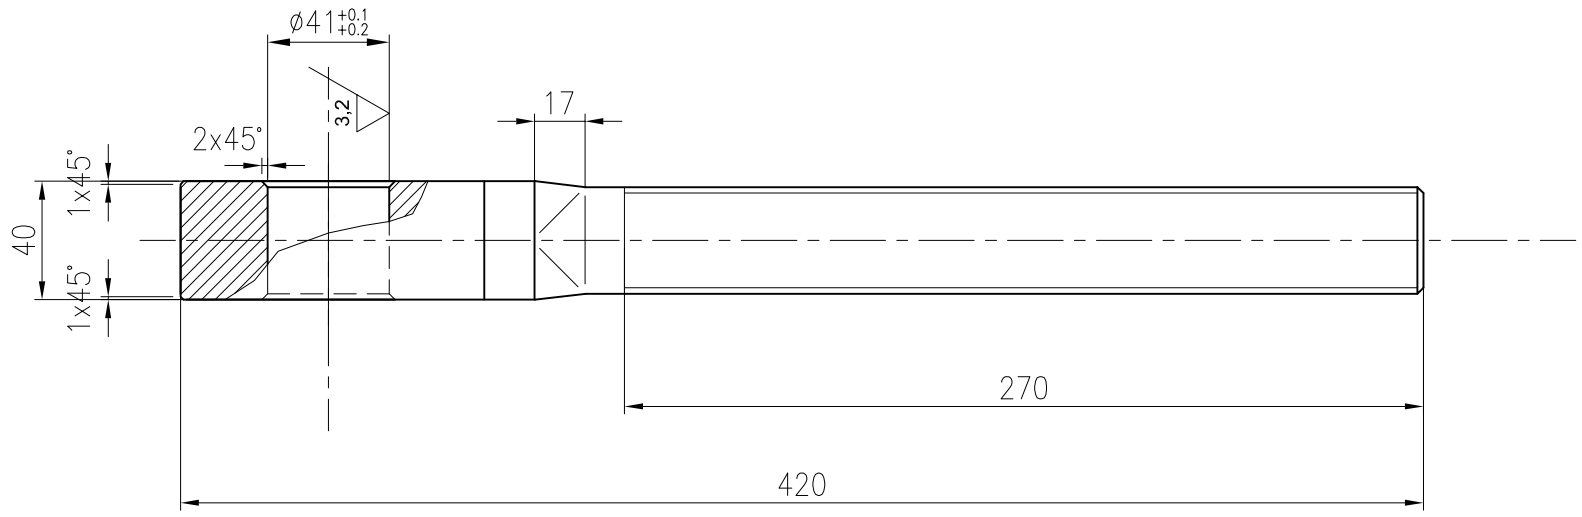

⚠2 ALTERNATIVE SOLUTION

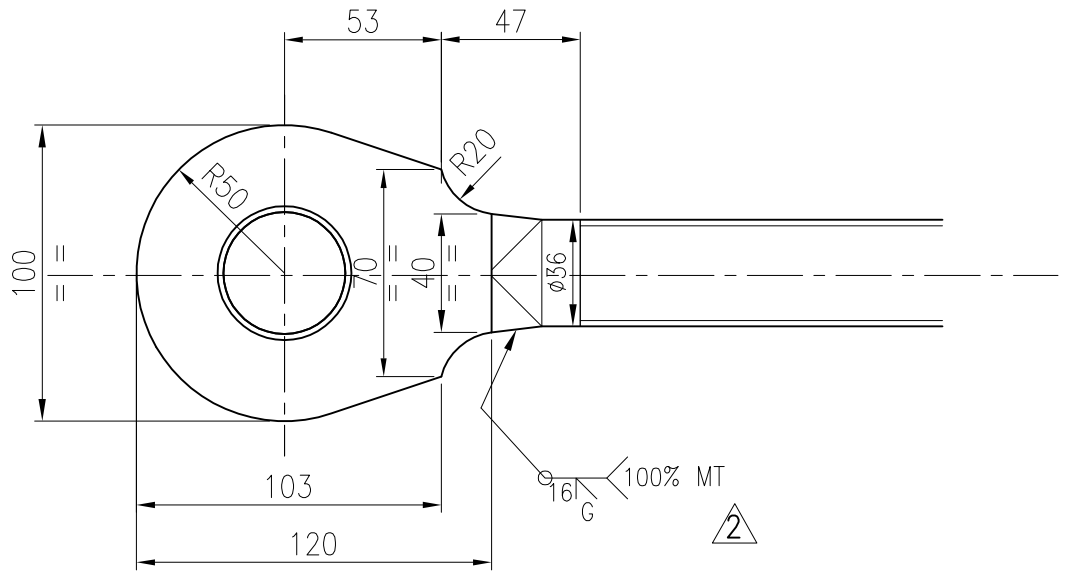

FOR N. 1 CRANE MANUFACTURE N.4 PIECES

6,3 (3,2)

02	29/05/09	ADDED ALTERNATIVE SOLUTION ⚠2	DB RM
01	16/04/09	MOD. QUANTITY ⚠1	LS RM
	DATA DATE	MODIFICA ESEGUITA O MOTIVO DELLA SOSTITUZ. MODIFICATION EXECUTED OR REASON OF THE REPLACEMENT	DIS. DRAWER / APP.

Fabb. di riferimento N. Ref. material list	Materiale Material	Trattamento Treatment	Toll. gen. lav. Mach tolerance	Mod. o stampo Type	Peso Weight Kg	Scala Scale
12834-5700	S 355 JO		H11-d11		5	1:2.5

MGM OMG

ROKAS CONSTRUCTIONS S.A.
TEL. +30-2108774100
FAX +30-2108774121 or 111
WWW.ROKASGROUP.GR

Customer: *PIRAEUS PORT AUTHORITY*
Object: **N.8 RMG 40t**
Project: **F0010**

DIS. DRAWER: S.B.
VER.:
APP.: DATA DATE 30/01/09

PIRAEUS PORT AUTORITY
TRIM/LIST/SKEW
TURNBUCKLE

Dis. di riferimento N. Ref. Drawing: 12834-5700
Pos. 15
Comm. /Job: N. 18033
Disegno / Drawing: N. 12834-5711 1/1
01 02

Formato: A3