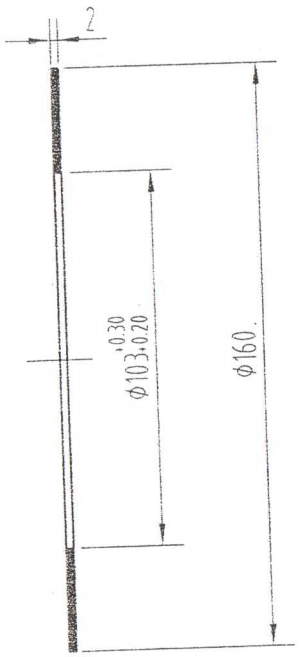

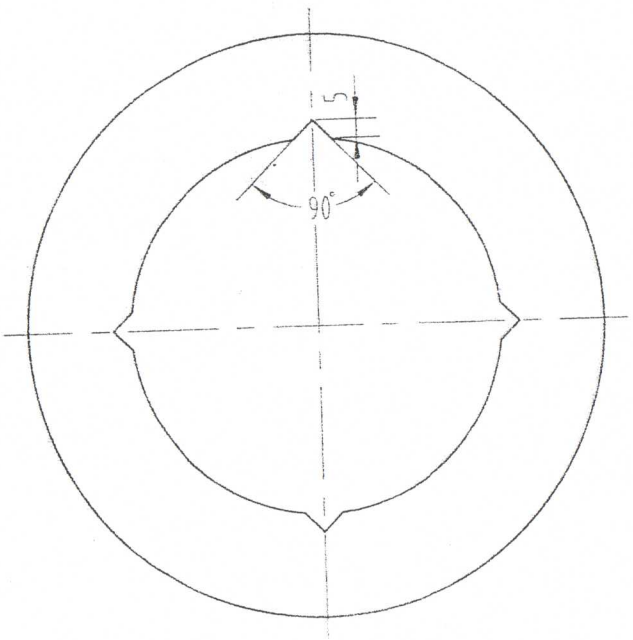

此件为冲制件

竣工图

编制单位	江阴市华澄实业有限公司
编制人	
技术负责人	凌志强
审核人	凌建国
编制日期	王家正 06.10

标记MK	修改REV	姓名NAME	姓名NAME	日期DATE	视图 VIEW	材料 MATERIAL	每 数量 PER QTT	单重 PER WT	总重 TOTAL WT
						Q235		0.2	
			设计DWN	张志明	06.5	比例SCALE 1:2	名称 TITLE	支撑圈	幅面FMT A4
			校对CHKD	钱震亭	06.5				
			HCHM				图号DWG NO	HW3026-132505	